

Załącznik do zaświadczenia o samodzielnosci lokalu


Uwaga: pomiar został wykonany w świetle wykończonych ścian.

**DOKUMENTACJA
POWYKONAWCZA**

UNIFED S.A.
Kierownik Biura
Nr upr. MAZ/065/48Xb/18
Damian Porowski

APPROVED: _____


Przestrzeń techniczna
dla lokalu U2

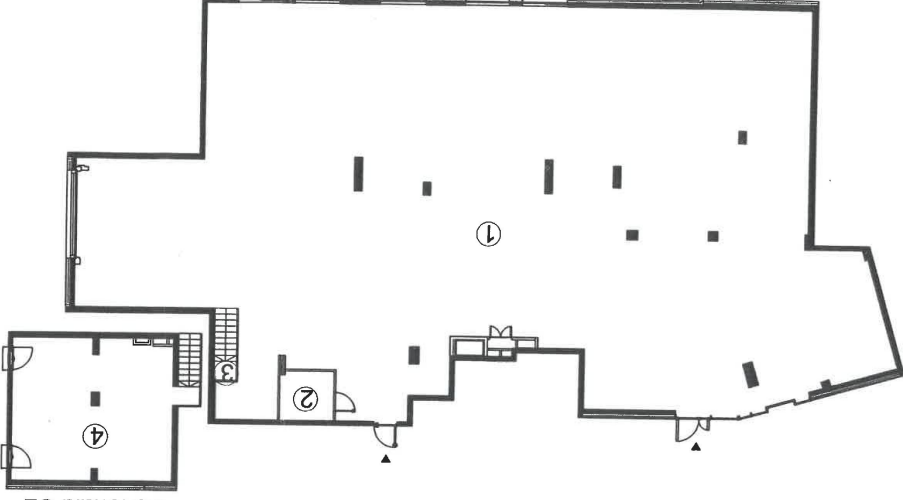

08.2024r.

--	--

~~74 BRAHAMA~~

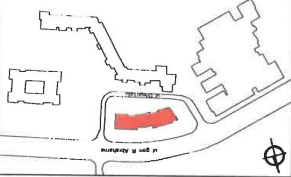

RZUT LOKALU NA KONDYGNACJI

Kaitika A									
Pietro	P	1	2	3	4	5	6	7	
Lokal nr	U2								

1. Lokal usługowy	530,79 m ²
2. Zaplecze	5,68 m ²
3. Klatka schodowa	3,74 m ²
4. Przeszłość techniczna	46,23 m ²

POWIERZCHNIA UŻYTKOWA 586,44 m²