


Uwaga: pomiar został wykonany w świetle wykończonych ścian.

DOKUMENTACJA
POWYKONAWCZA

UNIFER S.A.
Kierownik Budowy
Nr upr. MAZ/03.08.2018/18
Damian Piotrowski

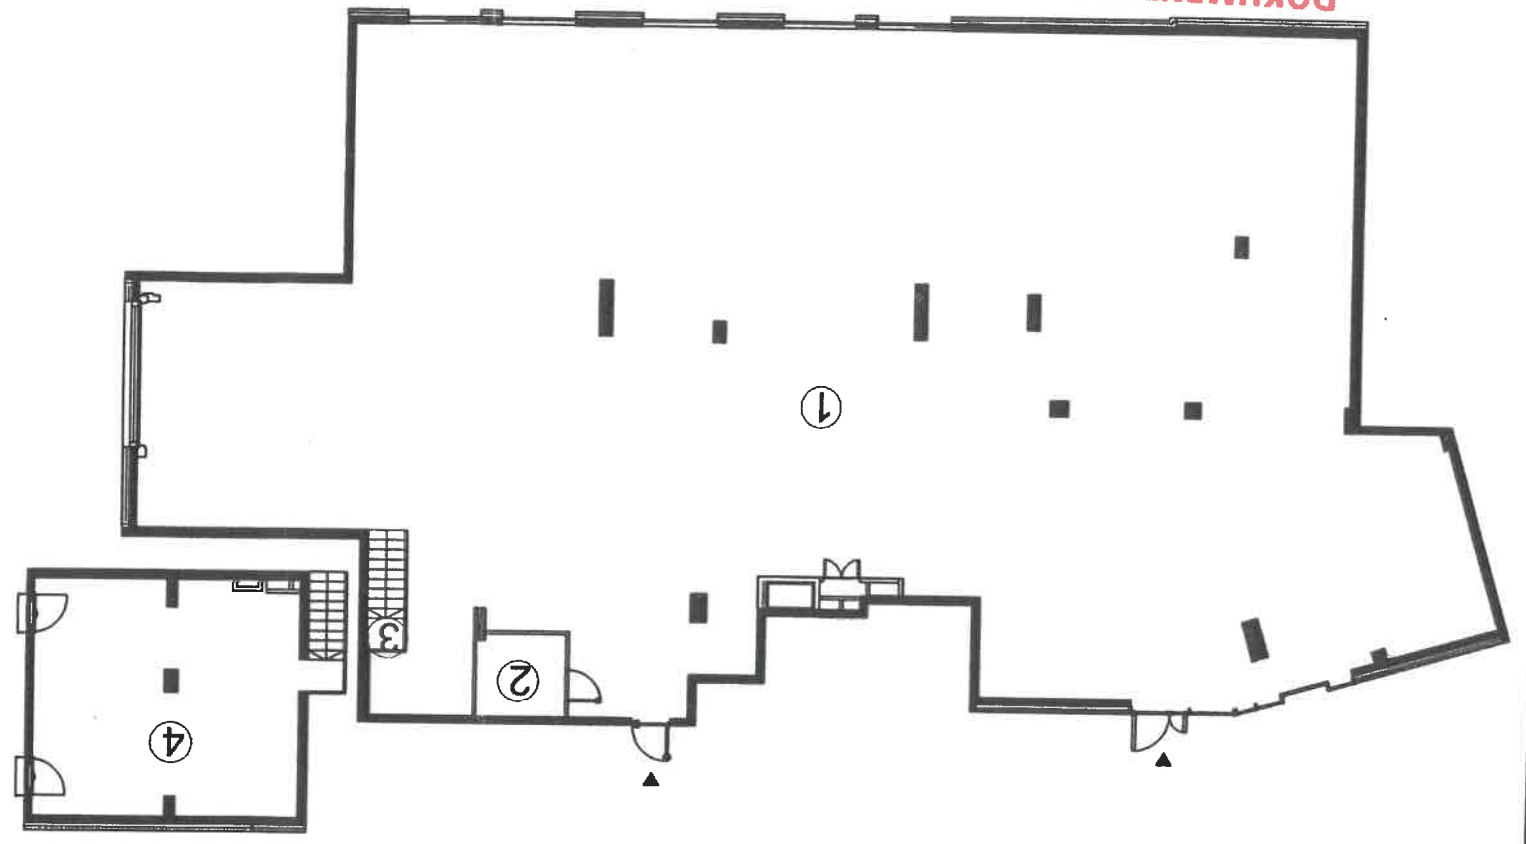

Przestrzeń techniczna
dla lokalu U2

Załącznik do zaświadczenia o samodzielnosci lokalu
Inwentaryzacja lokali usługowych (powierzchni użytkowej) wg PN-ISO 9836:2015-12


08.2024r.

POWIERZCHNIA UŻYTKOWA 586,44 m²

- 1. Lokal usługowy 530,79 m²
- 2. Zaplecze 5,68 m²
- 3. Klatka schodowa 3,74 m²
- 4. Przestrzeń techniczna 46,23 m²

Lokal nr	Piętro	Klatka A
U2	1	1
	2	2
	3	3
	4	4
	5	5
	6	6
	7	7

RZUT LOKALU NA KONDYGNACJI
ul. Abraham 14, 03-982 Warszawa

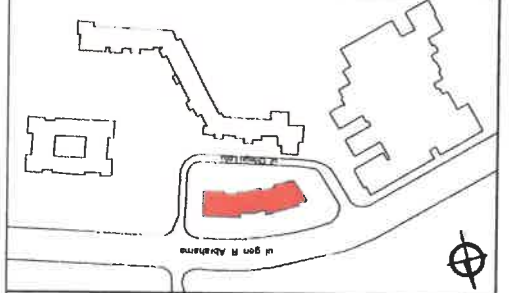

ABRAHAMA 14

ORLIK JANTAR
Spółdzielnia Mieszkaniowa
ul. Salamandry 3,
03-982 Warszawa
Generalny Realizator Inwestycji
SGDevelopment
ul. Śliska 3/1B, 00-127 Warszawa